



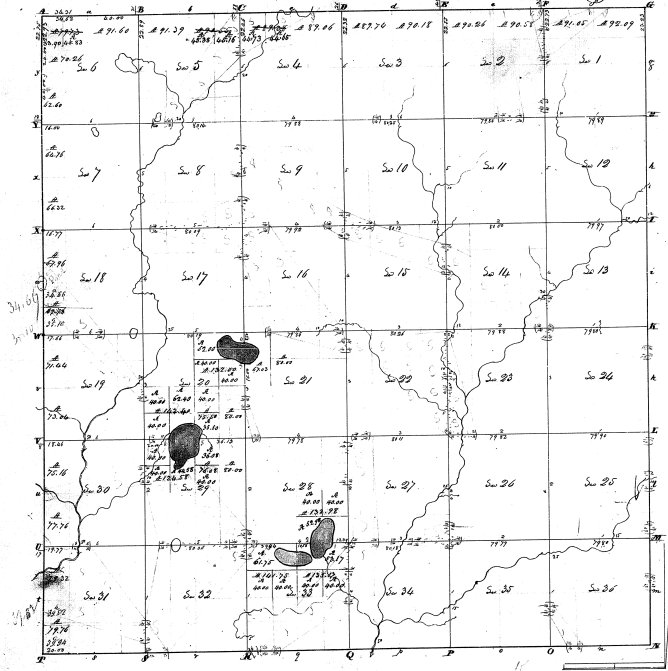


639

N. 1 E 1	92	07	Ex 19	320
Sw	80	00	Sw	80
N. 2 E 1	91	05	Ex 19	71
Sw	320	00	Sw	75
N. 2 E 2	90	58	Ex 20	102
Sw	80	00	Sw	160
N. 3 E 1	89	24	Ex 5 E	80
Sw	80	00	Sw	75
Total				11533 77
Total				23187 30

639

11533 77