


Township N^o IV South, Range N^o XVII West, Mo. (Mc. Tex.)

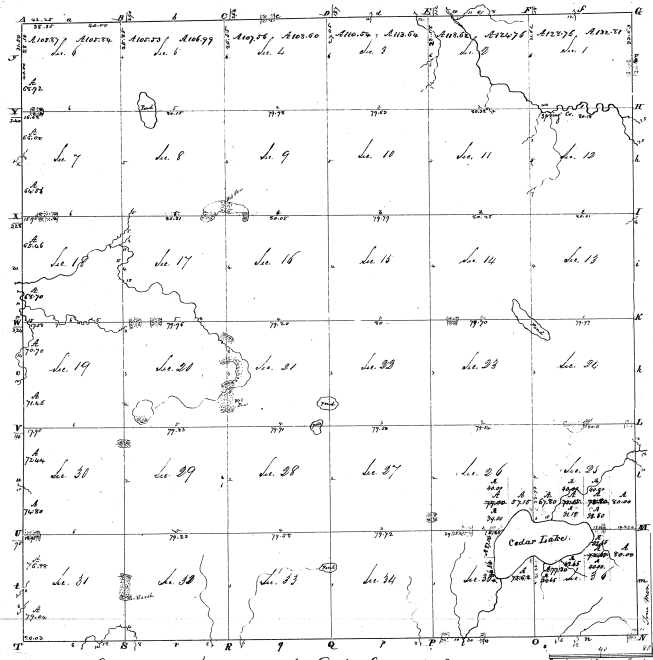

Surveyed in April 1830- by E. A. Lyle, L. S.

Collected by A. S. Beck

1-11

150

