


Township N. V south, Range N. XII west Nor. (Mic. Ter.)

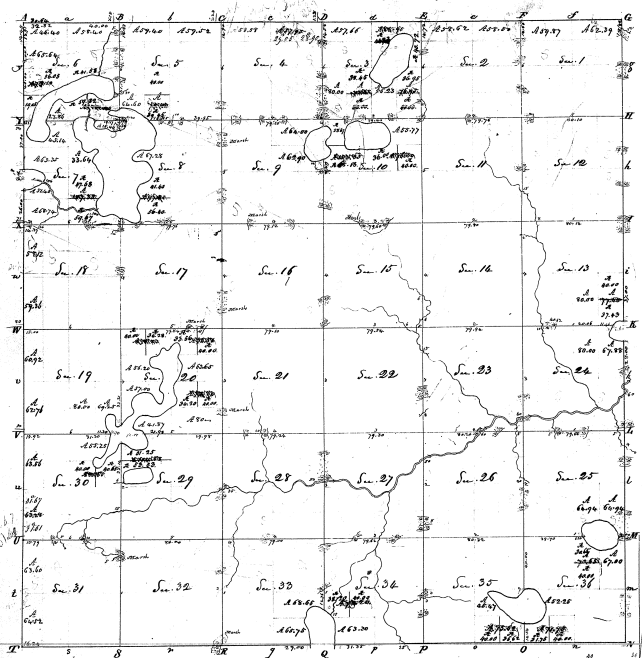

Surveyed in December 1829, by John Walter S. S.

2-19

2-19