


Township N.H. and Range N.W. sec (West. Ter.)

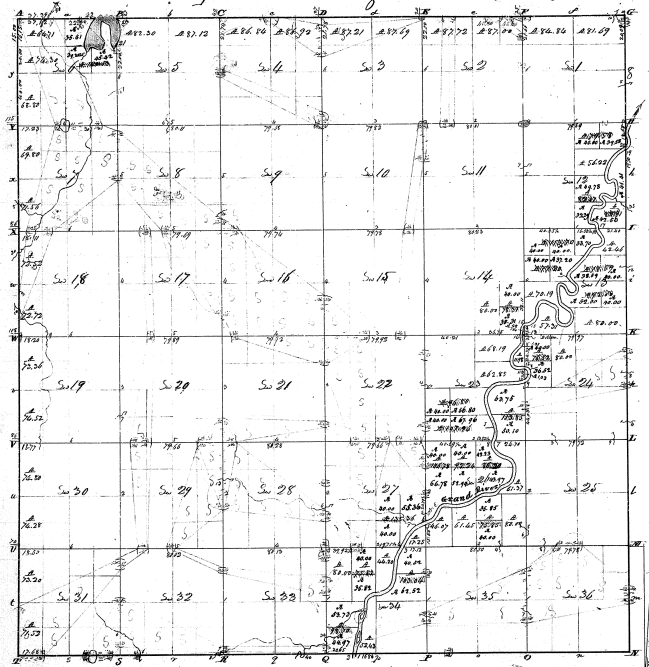


504

5-34


1893 57 Field

