


Township N. III and , Range N. IV west (Mich. Co.)

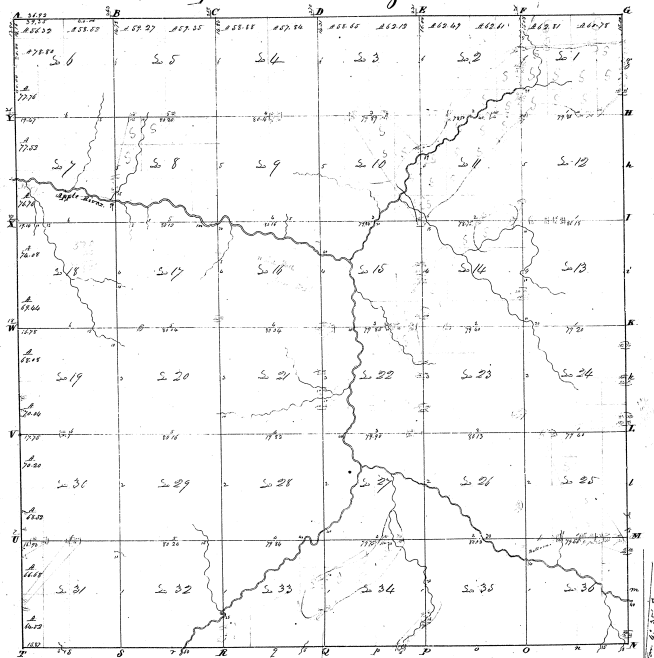

Surveyed in November 1826 by Orange Cleider

5-32 38

