


Township N. VI south, Range N. IV west Mer. (Vic. Ter.)

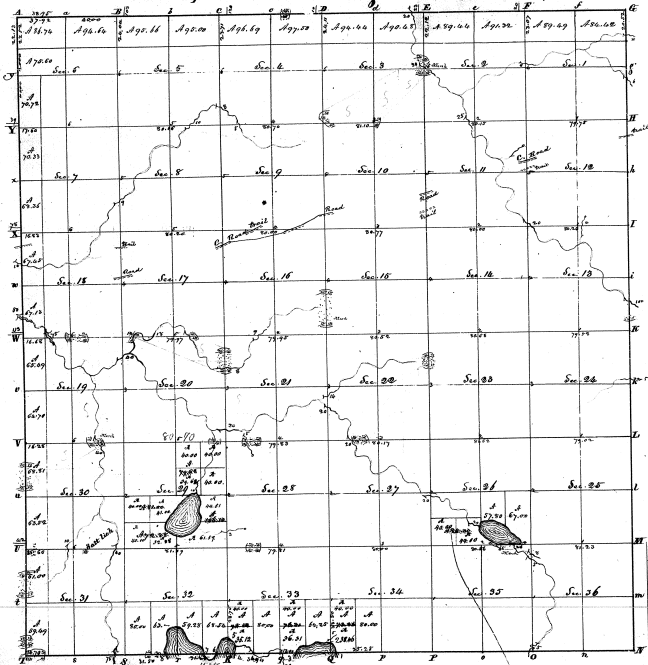

Surveyed in September 1825. by William Beckwith Esq.

4-13

Sec.	Contents	Sec.	Contents
4-13