


Township N. VIII South, Range N. IV West (Misc. Terr.)

4-31

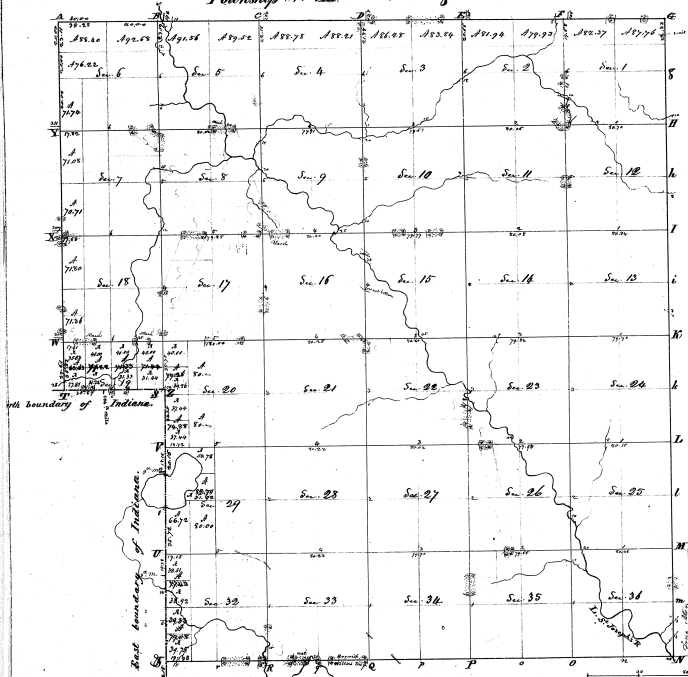

Surveyed in March & April 1828, by Robert Clark Jr. & Co.

Boundaries		Boundaries	
Sec. Cont.	Area Hc.	Sec. Cont.	Area Hc.
SE 17S 1	37 74	SW 24	600
SE 17S 2	32 37	SW 23	600
