


Township N. 1 North, Range N. 2 West, 4th. (Vic. Tor.)

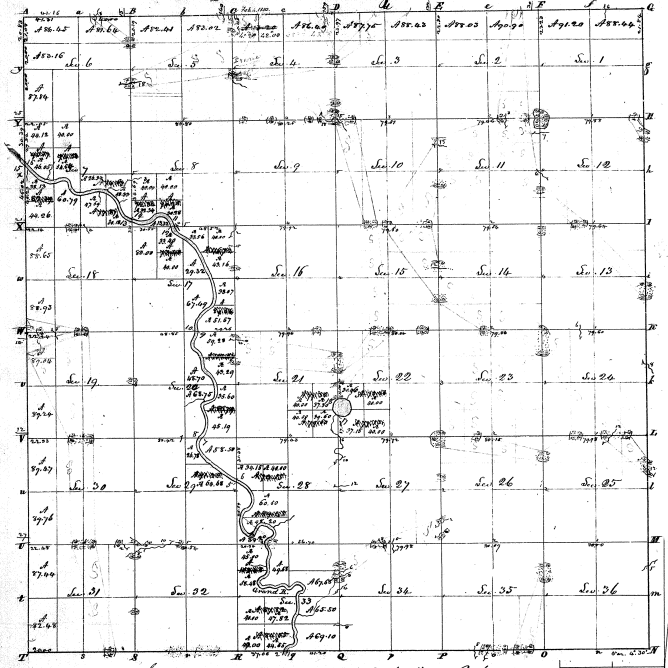

Compass

Surveyed in October & December 1825 - by Henry Parker & Co.

5.38

Page

5-38


1817.71  
Sum 22,574.91