


Township N. VI North, Range N. VIII West Mer. (Mc. Tor.)

6-17

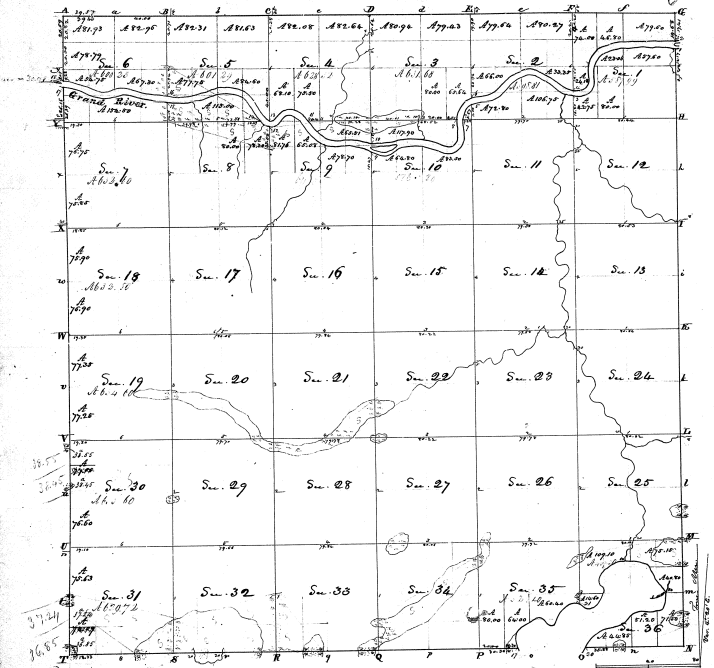


