


Township N. VII south, Range T. IX west (Sec. 10, 11, 12, 13, 14, 15, 16, 17, 18, 19, 20, 21, 22, 23, 24, 25, 26, 27, 28, 29, 30, 31, 32)

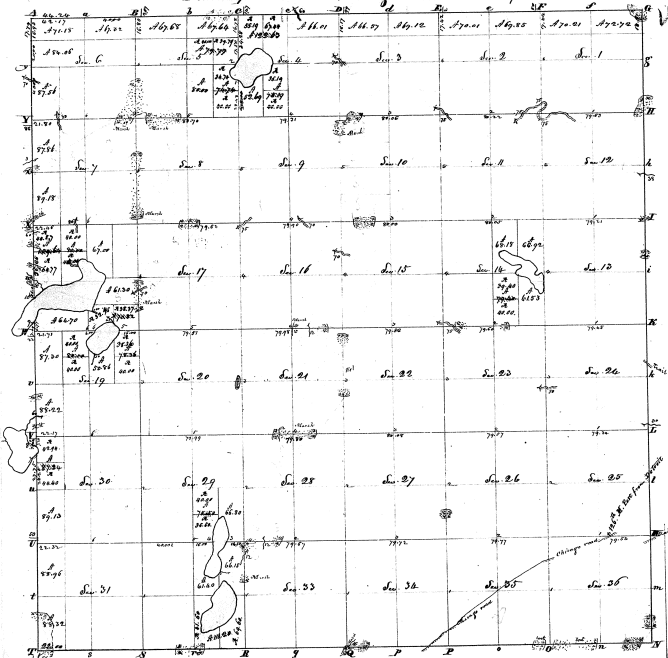

Confirmed

Surveyed in May 1826 by W. Parkfield Esq.

