



2-36

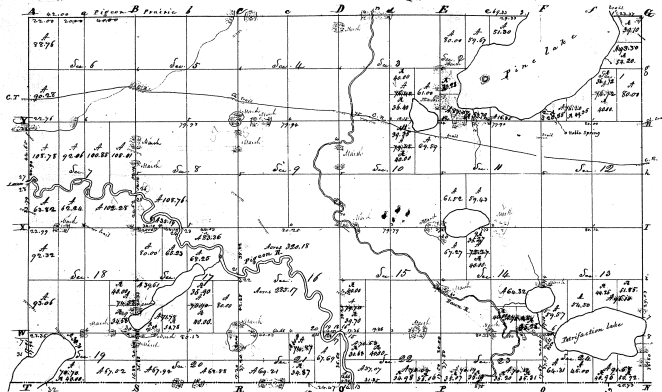

Surveyed in May 1828 by Robert Clark junr L.S.

Contents		Contents	
Sections	Acres	Sections	Acres
	9774.62		
		Total	73736.88

2-36

