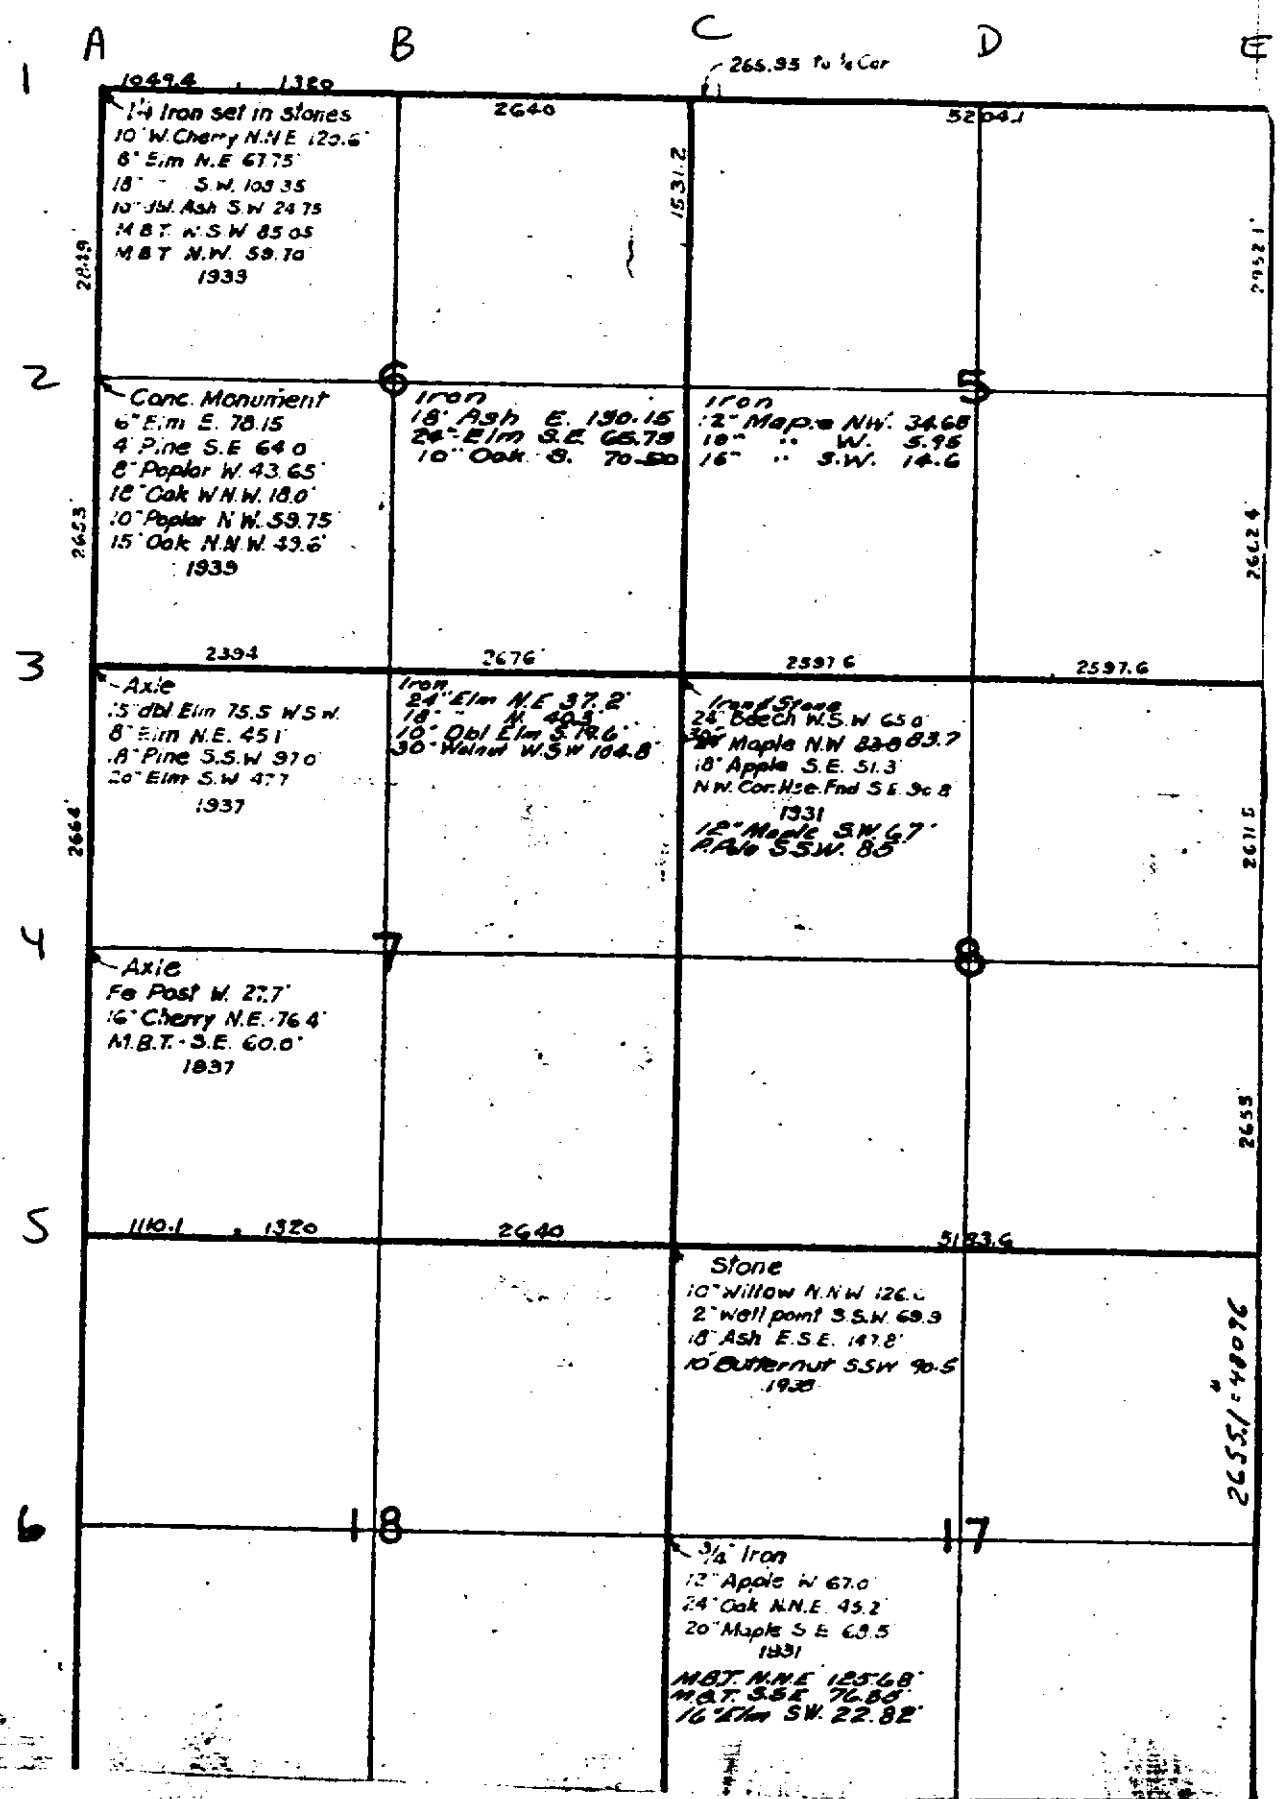

TION, R12W
(FROM RD. COMM.)