
POFESSION

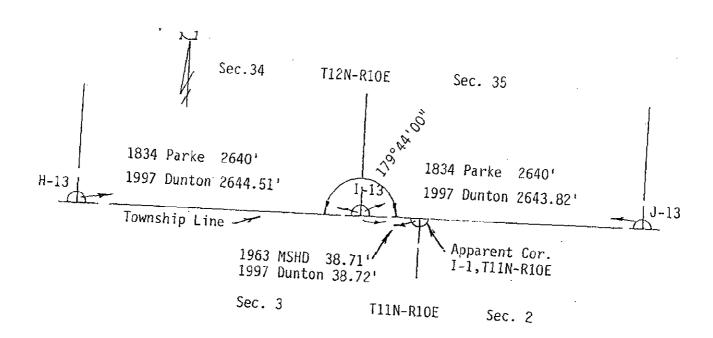

.